


Ingenieurbüro Kolb - Zepplinstraße 10 - 89555 Steinheim am Albuch - Telefon 07329/9203-0 - Fax 07329/9203-29 - E-Mail info@ingenieurbuero-kolb.de

Legende:


- Asphalt-/Betonfläche
- Schotterfläche
- Rasenfläche
- Wasserfläche
- Böschung
- Mauer




Schnitt 1-1

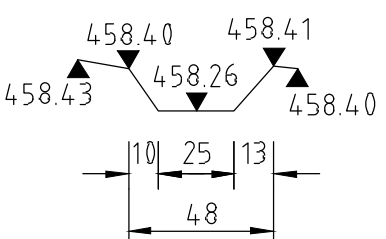

Schnitt 2-2

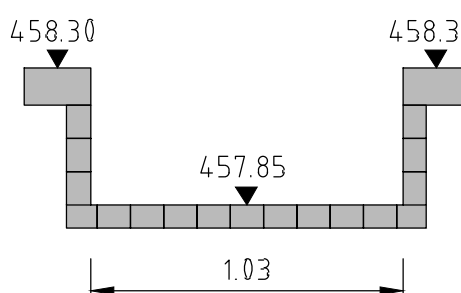

Schnitt 3-3

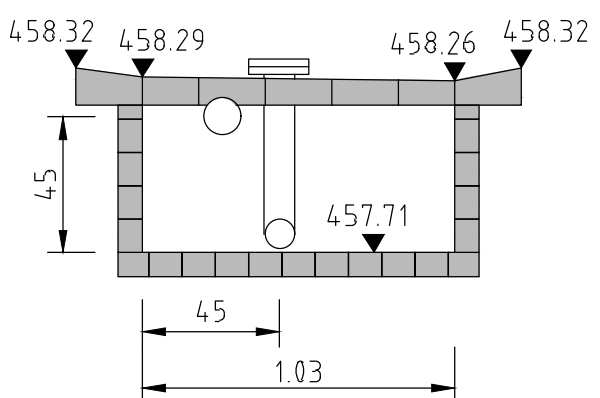

Maßstab
1 : 25

Index	Datum	Ergänzung bzw. Änderung	gezeichnet	geprüft
-------	-------	-------------------------	------------	---------



Gemeinde Dischingen
Marktplatz 9, 89561 Dischingen

**Sanierung der Kneipanlage
in Ballmertshofen**

- Bestandsplan -

Lageplan

Aufgestellt:
Steinheim, den 14.11.2018
Ingenieurbüro Helmut Kolb

Anerkannt:
Dischingen, den

Anlage :

	Datum	Name
bearb.	14.11.18	Kolb
gez.	14.11.18	Schmid
gepr.	14.11.18	Kolb

Maßstab :

1 : 100

Auftrags-Nr. :
18 1458

Zeichnungs-Nr. :

Zeichnungsgröße: 781-297

F:\Projekte Dischingen\18-1458 Sanierung Kneipanlage Ballmertshofen\14-Plane\18-1458 Sanierung Kneipanlage Ballmertshofen.dwg